

NOTE:

- Bygningsdele som skal nedrives
 ▨ Udfyldning af eksisterende murværk
 — Eksisterende byggeri, ingen nedrivning


HENVISNING:

AR 112 Nedrivningsplan blok C - Underetage
 AR 113 Nedrivningsplan blok C - Indgangsetage

VÆGTYPEN:

- 2 108 mm 110 mm teglmur
 9 150 mm Multiplader, t=som eksist. teglmur
 11 230 mm 108 mm tegl, 95 mm rigel, 70 mm isolering, 25 mm gips
 12 230 mm 230 mm teglmur
 13 275 mm 100 mm multiplader, 75 mm isolering, 100 mm multiplader
 14 75 mm 75 mm multiplader
 15 120 mm 120 mm gipsvæg, forsatsvæg med isolering
 16 350 mm Hulmur
 17 170 mm 150 mm letklinkerblokke med 10 mm puds
 18 180 mm 180 mm gipsvæg
 21 275 mm 275 mm gipsvæg oph. i loft med teleskop løsning ved gulv
 22 262 mm 262 let ydervæg

Lægteafstand CC 450mm
 Udfyldelse af eksist. murhul

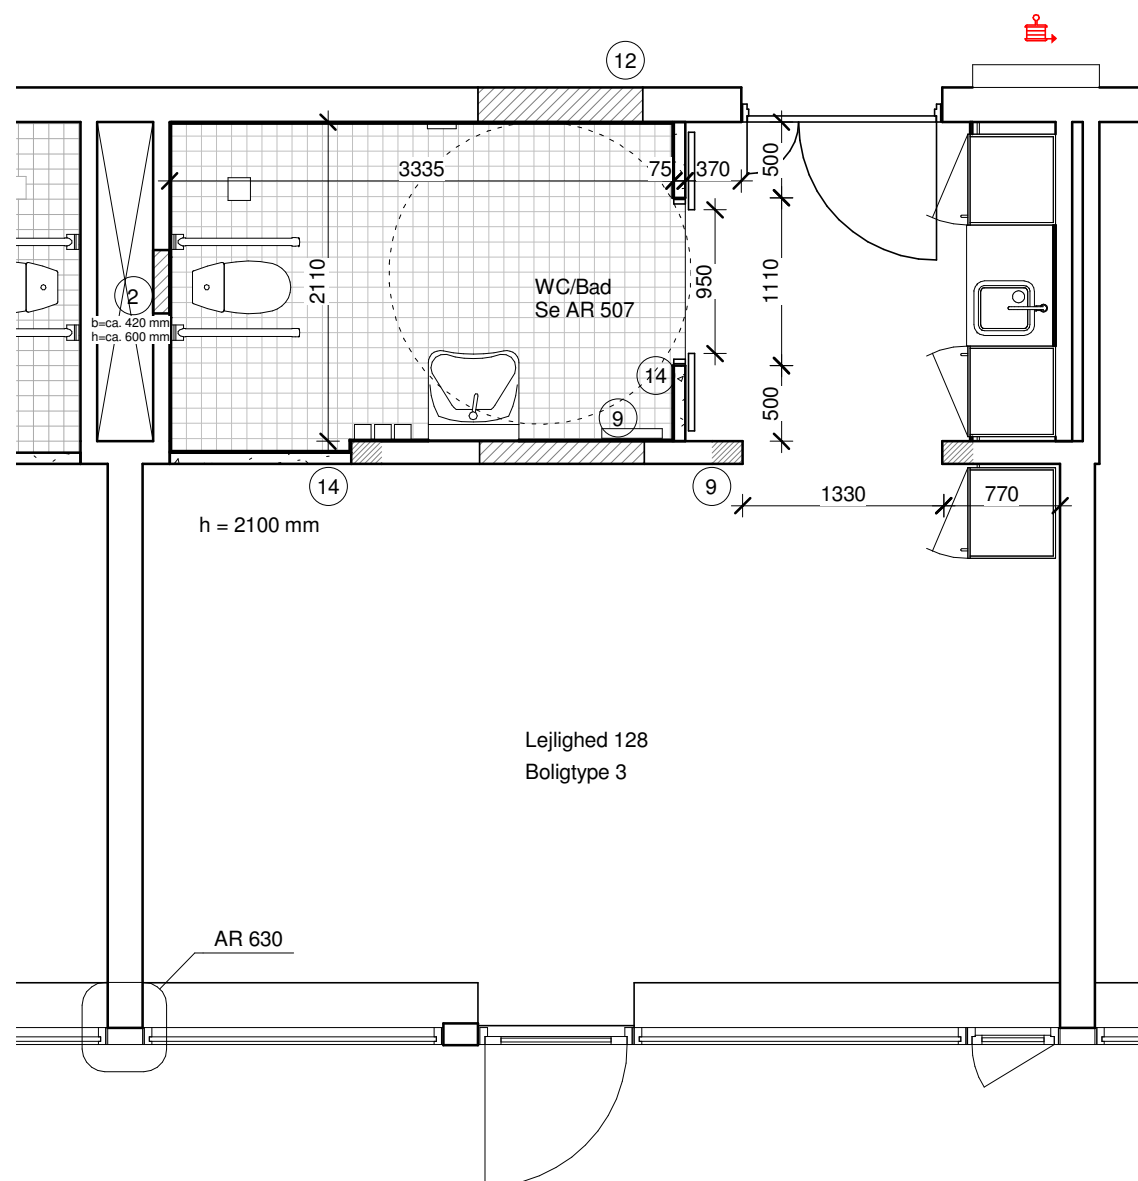

BLOK D			
BYGGENDE FOR FØLGENDE LEJLIGHEDER			
Lejlighed 128	Indgangsetage	Lejlighed 143	Indgangsetage
Lejlighed 129	Indgangsetage	Lejlighed 144	Indgangsetage
Lejlighed 130	Indgangsetage	Lejlighed 145	Indgangsetage
Lejlighed 131	Indgangsetage		
Lejlighed 132	Indgangsetage		
Lejlighed 133	Indgangsetage		
Lejlighed 134	Indgangsetage		

Blok E	
Lejlighed 141	Indgangsetage
Lejlighed 142	Indgangsetage

AS BUILT

REV. INT. NOTER


OKT 2011

DATO

BIRKEBO PLEJECENTER

Birkebo, Hellebo Park 98, 3000 Helsingør

MATR. NR. 19P

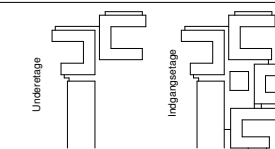

o BYGHERRE DEN SELVEJENDE INSTITUTION BIRKEBO OG BIRKOBO II NØRRE VOLDGADE 88 1353 KØBENHAVN K T: 3313 8580 F: 3313 3115

Delplan
Boligtype 3

DATO: 01.11.09
 MÅL: 1 : 50
 SAG: 787
 FIL: (787_C) Birkebo.rvt
 INT.: LSA
 GODK.: JST

AR 122

ARKITEKT	RUBOW ARKITEKTER A/S	BREDGADE 25F	1260 KØBENHAVN K	E: info@rubowarkitekter.dk	T: 3369 1122	F: 3369 1133
INGENIØR	COWI A/S	PARALLELVEJ 2	2800 LYNGBY	E: cowi@cowi.dk	T: 4597 2211	F: 4597 2212
ENTREPRENØR	NCC A/S	TUBORG HAVNEVEJ 15	2900 HELLERUP	E: info@ncc.dk	T: 3910 3910	F: 3910 3920