**NOTE:**

- Bygningsdele som skal nedrives
- ▨ Udfyldning af eksisterende murværk
- Eksisterende byggeri, ingen nedrivning

HENVISNING:

AR 112 Nedrivningsplan blok C - Underetage
AR 113 Nedrivningsplan blok C - Indgangsetage

VÆGTYPER:

- 2 108 mm 110 mm teglmur
- 9 150 mm multiplader, t=som eksist. teglmur
- 11 230 mm 108 mm tegl, 95 mm rigel, 70 mm isolering, 25 mm gips
- 12 230 mm 230 mm teglmur
- 13 275 mm 100 mm multiplader, 75 mm isolering, 100 mm multiplader
- 14 75 mm 75 mm multiplader
- 15 120 mm 120 mm gipsvæg, forsatsvæg med isolering
- 16 350 mm Hulmur
- 17 170 mm 150 mm letklinkerblokke med 10 mm puds
- 18 180 mm 180 mm gipsvæg
- 21 275 mm 275 mm gipsvæg oph. i loft med teleskop løsning ved gulv
- 22 262 mm 262 let ydervæg

Lægteafstand CC 450mm
Udfyldelse af eksist. murhul

GÆLDENDE FOR FØLGENDE LEJLIGHEDER:

- Blok D
Lejlighed 127 Indgangsetage
Lejlighed 135 Indgangsetage
- Blok E
Lejlighed 140 Indgangsetage
Lejlighed 146 Indgangsetage


AS BUILT

OKT 2011

A	jst	Målsætning	10.03.2010
REV.	INT.	NOTER	DATO

BIRKEBO PLEJECENTER

Birkebo, Hellebo Park 98, 3000 Helsingør

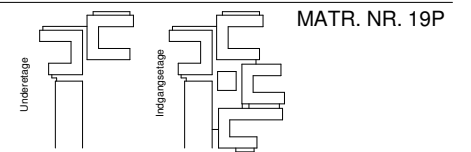

BYGHERRE DEN SELVEJENDE INSTITUTION BIRKEBO OG BIRKOBO II NØRRE VOLDGADE 88 1353 KØBENHAVN K T: 3313 8580 F: 3313 3115

Delplan
Boligtype 4

DATO: 01.11.09
MÅL: 1 : 50
SAG: 787

FIL: (787_C) Birkebo.rv
INT.: LSA
GODK.: JST

AR 123A

ARKITEKT	RUBOW ARKITEKTER A/S	BREDGADE 25F	1260 KØBENHAVN K	E: info@rubowarkitekter.dk	T: 3369 1122	F: 3369 1133
INGENIØR	COWI A/S	PARALLELVEJ 2	2800 LYNGBY	E: cowi@cowi.dk	T: 4597 2211	F: 4597 2212
ENTREPRENØR	NCC A/S	TUBORG HAVNEVEJ 15	2900 HELLERUP	E: info@ncc.dk	T: 3910 3910	F: 3910 3920